






FASAD MOT SÖDER

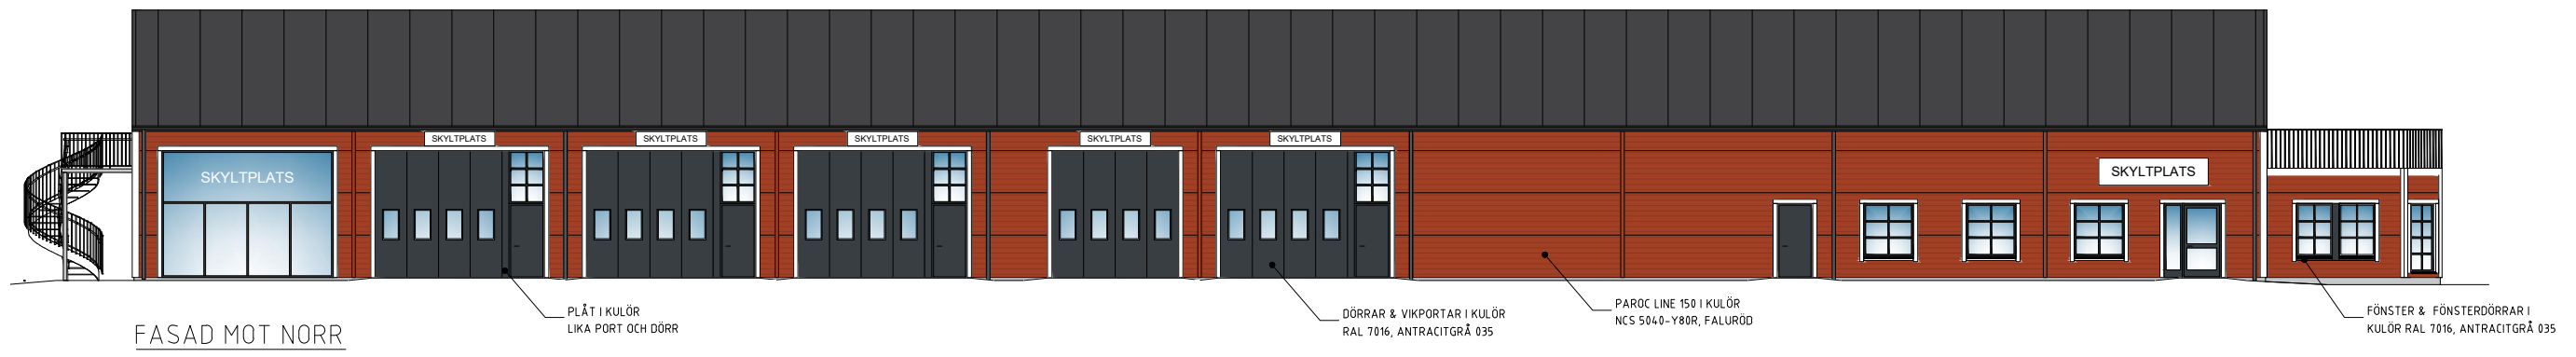


FASAD MOT NORR

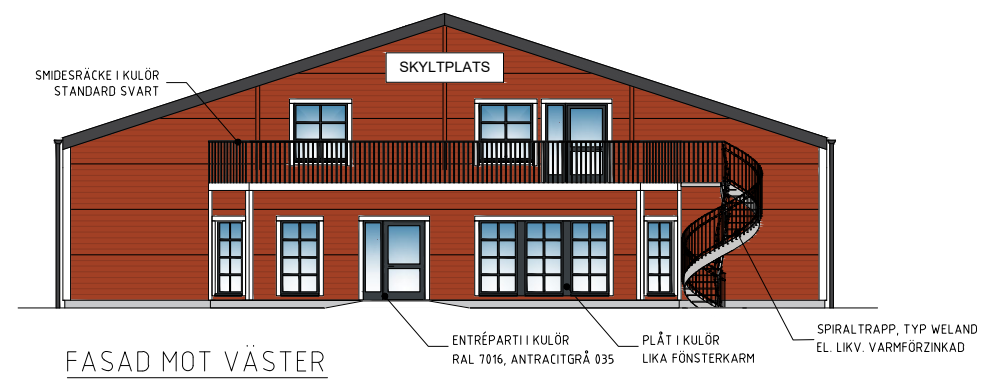


FASAD MOT VÄSTER

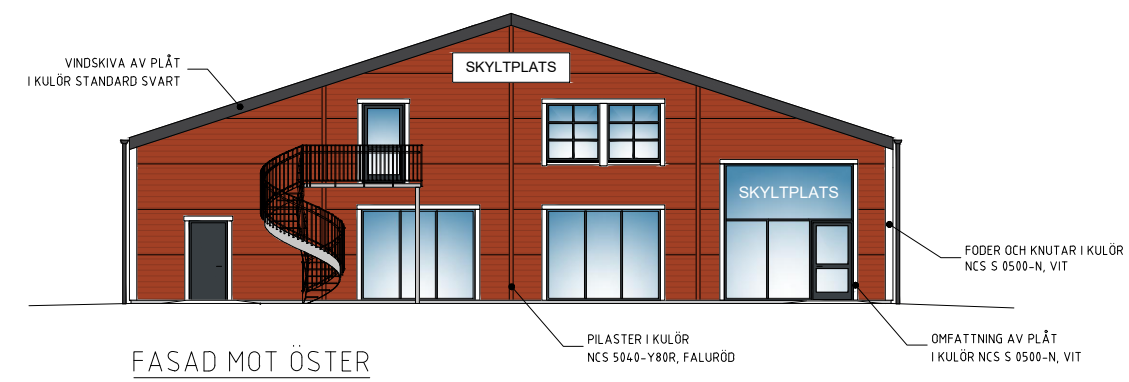

FASAD MOT ÖSTER

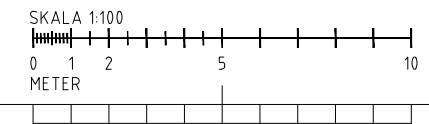

BET	ANT	ÄNDRINGEN AVSER	SIGN	DATUM
RELATIONSHANDLING				
				
ÖREBRO KOMMUN KV. MÅLÄREN 18				
UPPDRAG NR 11001250	RITAD AV FS	HANDLÄGGARE SL		
DATUM 2022-02-23	ANSVARIG			
NYBYGGNAD INDUSTRIHOTELL FASADER				
SKALA 1:100/A1	NUMMER A-40.3-101	I BET		